

**Hinweis**

Schematisches Aufmaß  
Genauigkeitsstufe 1

**Projektnummer**

2023\_03\_A

**Projekt**

KDK Reckendorf Mod 3  
Pfarrgasse 9  
96182 Reckendorf

**Bauherr**

Verwaltungsgemeinschaft Baunach  
Bamberger Straße 1  
96148 Baunach

**Planbezeichnung**

Bestand Erdgeschoss

**geprüft**

gez.: MC

Blattgröße: DIN A3

Maßstab: 1:50

Datum: 05/06/23

Blatt Nr.: V\_01

Index: -a

**Planverfasser**



**Architekturbüro**  
**Conn und Giersch**

Hornschnuppromenade 7  
90762 Fürth  
Telefon: 0911-787654-0  
Telefax: 0911-787654-2  
info@conn-giersch.de

**Erdgeschoss M 1:50**



Hinweis  
Schematisches Aufmaß  
Genauigkeitsstufe 1

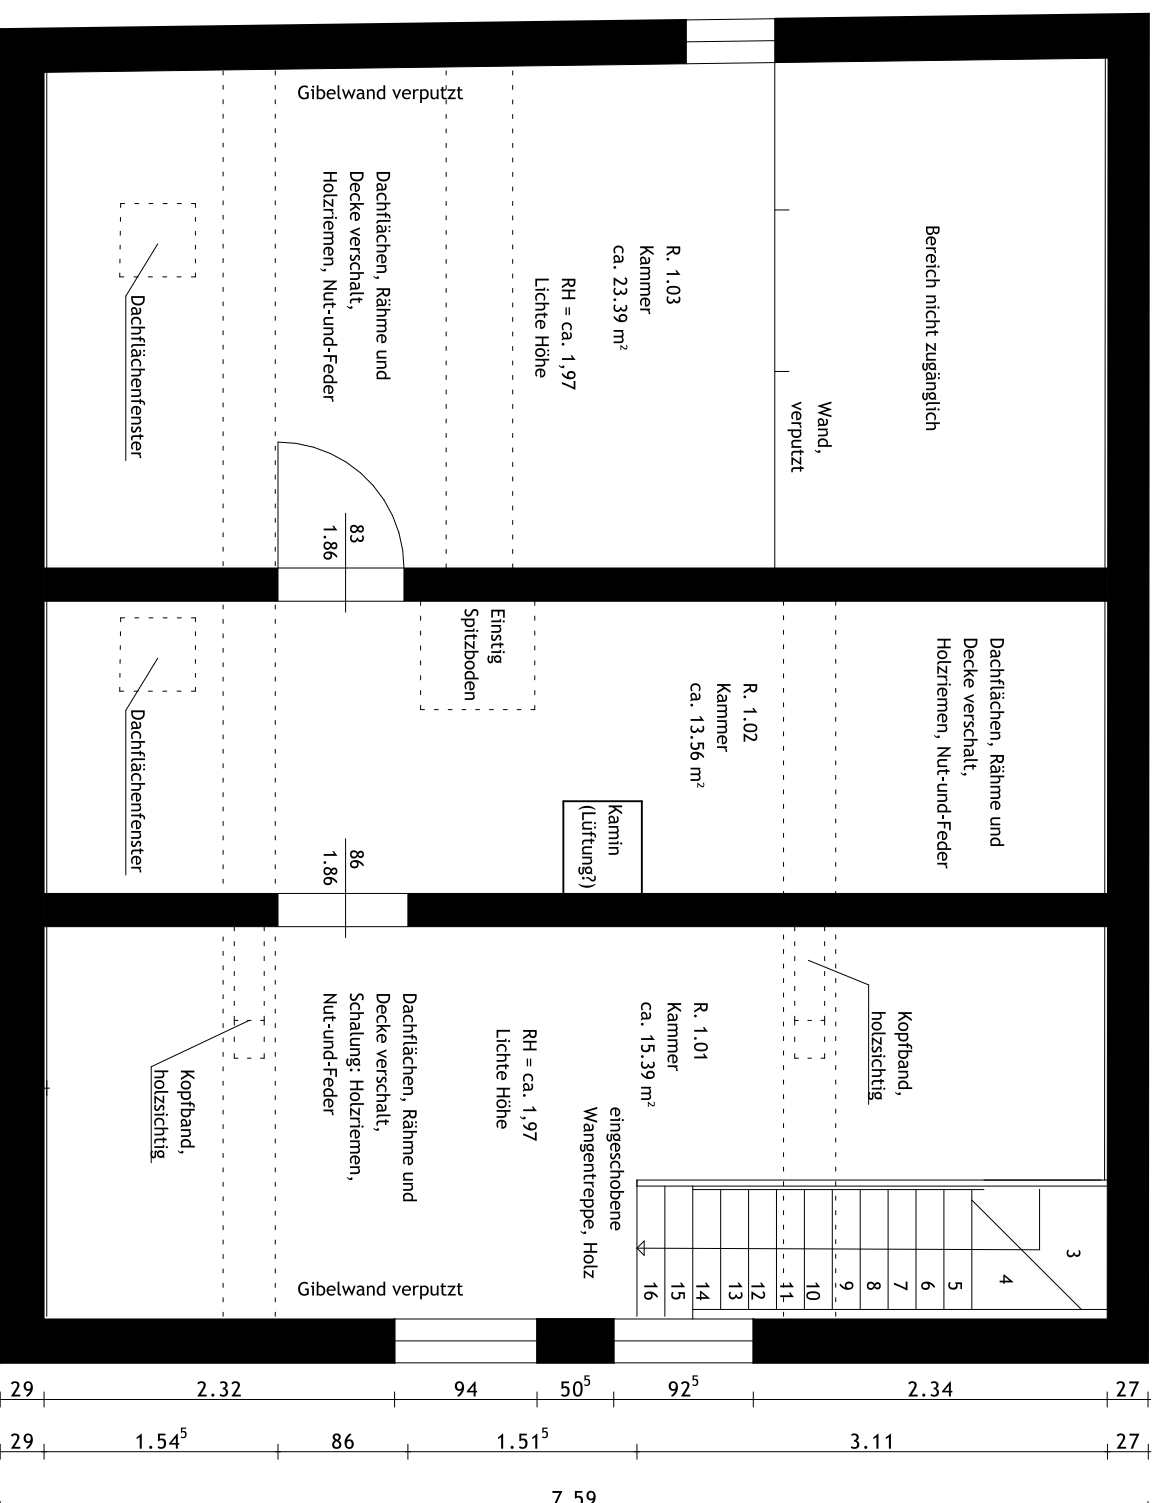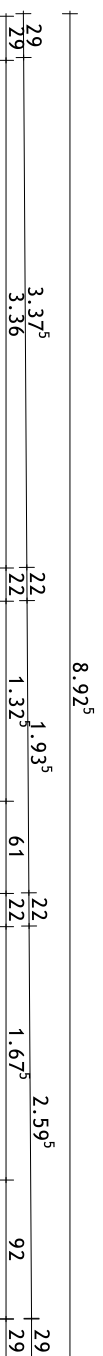

Projekt  
KDK Reckendorf Mod 3  
Pfarrgasse 9  
Baunach

Bauherr  
Verwaltungsgemeinschaft Baunach  
Bamberger Straße 1  
96148 Baunach

Planbezeichnung  
Dachgeschoss

geprüft

gez.: MC

Blattgröße: DIN A3  
Maßstab: 1:50  
Datum: 05/06/23  
Blatt Nr.: V\_02  
Index: -a

Planverfasser


Architekturbüro  
Conn und Giersch

Hornschnuppromenade 7  
90762 Fürth  
Telefon: 0911-787654-0  
Telefax: 0911-787654-2  
info@conn-giersch.de

# Dachgeschoss M 1:50



8,92<sup>5</sup>

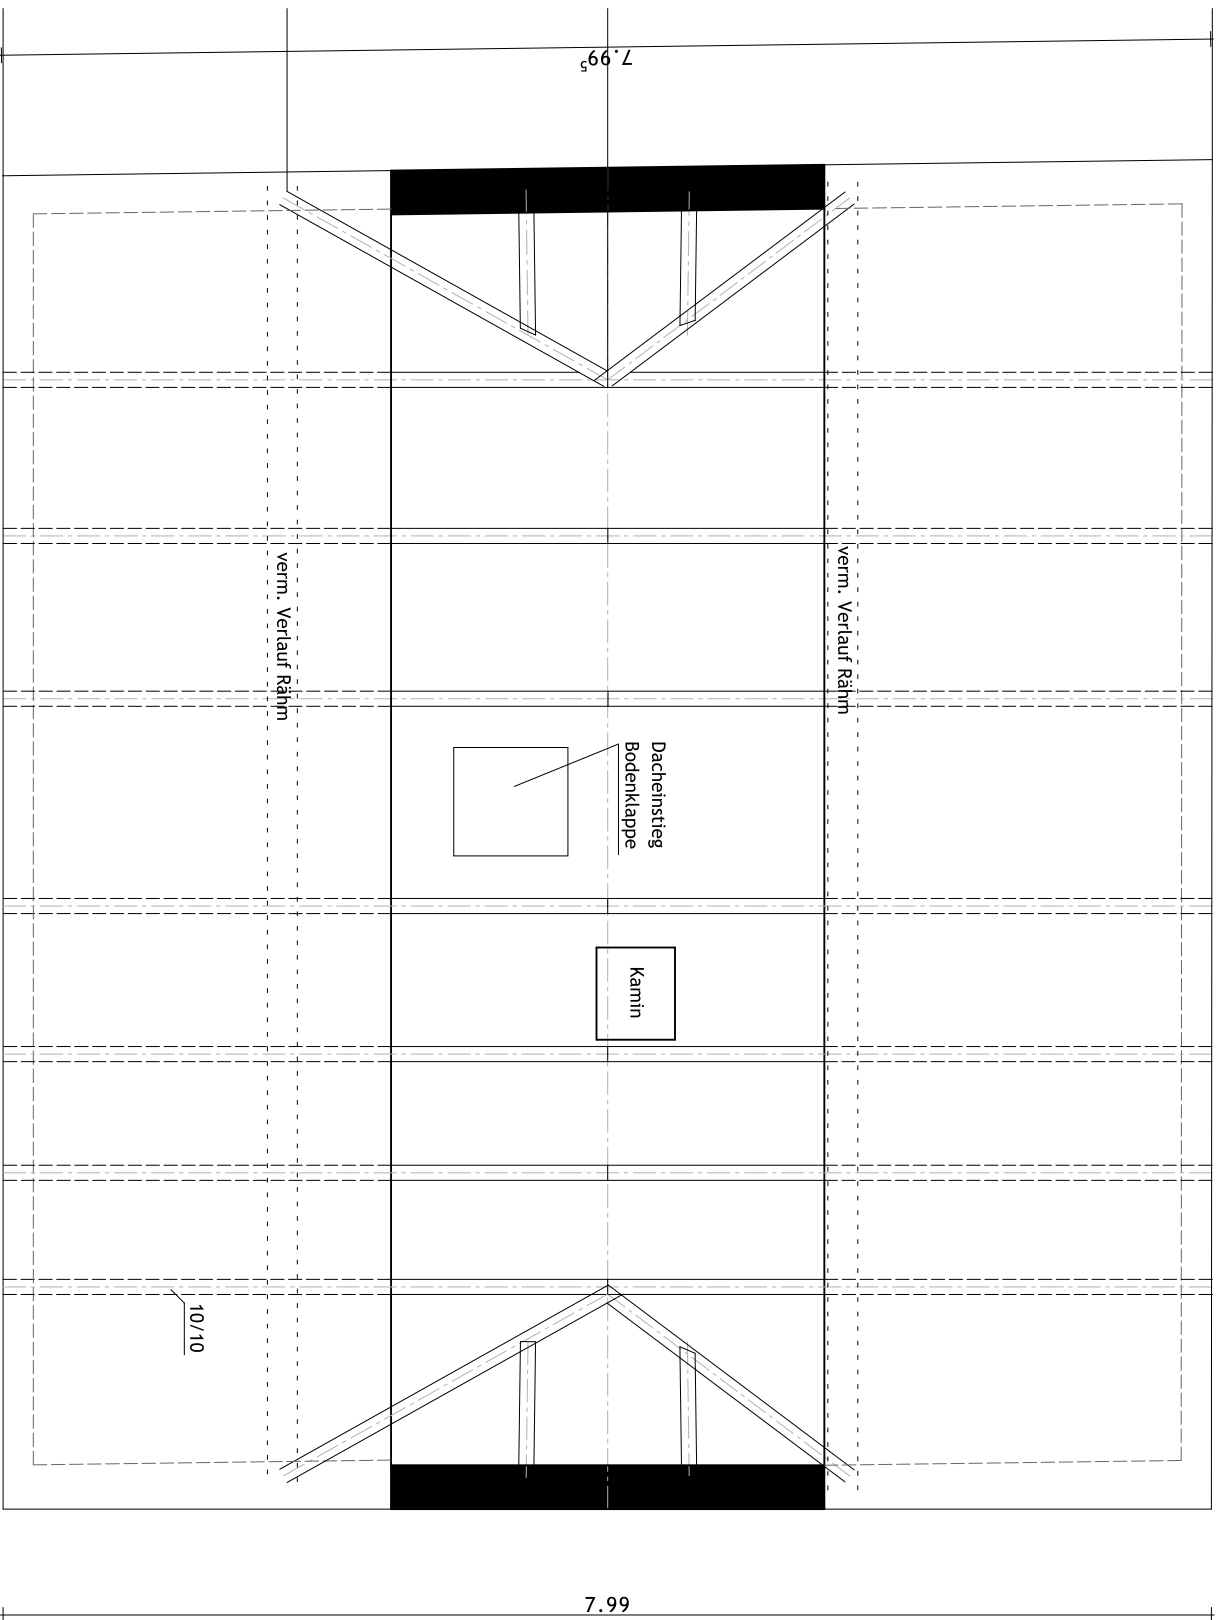

**Hinweis**

Schematisches Aufmaß  
Genauigkeitsstufe 1

**Projektnummer**

2023\_03\_A

**Projekt**

KDK Reckendorf Mod 3  
Pfarrgasse 9  
Baunach

**Bauherr**

Verwaltungsgemeinschaft Baunach  
Bamberger Straße 1  
96148 Baunach

**Planbezeichnung**

Spitzboden,  
schematische Darstellung

**geprüft**

gez.: mc

Blattgröße: DIN A3

Maßstab: 1:50

Datum: 05/06/23

Blatt Nr.: V\_03

Index: -a

**Planverfasser**

**Architekturbüro  
Conn und Giersch**

Hornschnupromenade 7  
90762 Fürth  
Telefon: 0911-787654-0  
Telefax: 0911-787654-2  
info@conn-giersch.de

# Spitzboden M 1:50

